
Zespół pomieszczeń kuchni na poziomie -1 - rzut wykończeń - skala 1:50

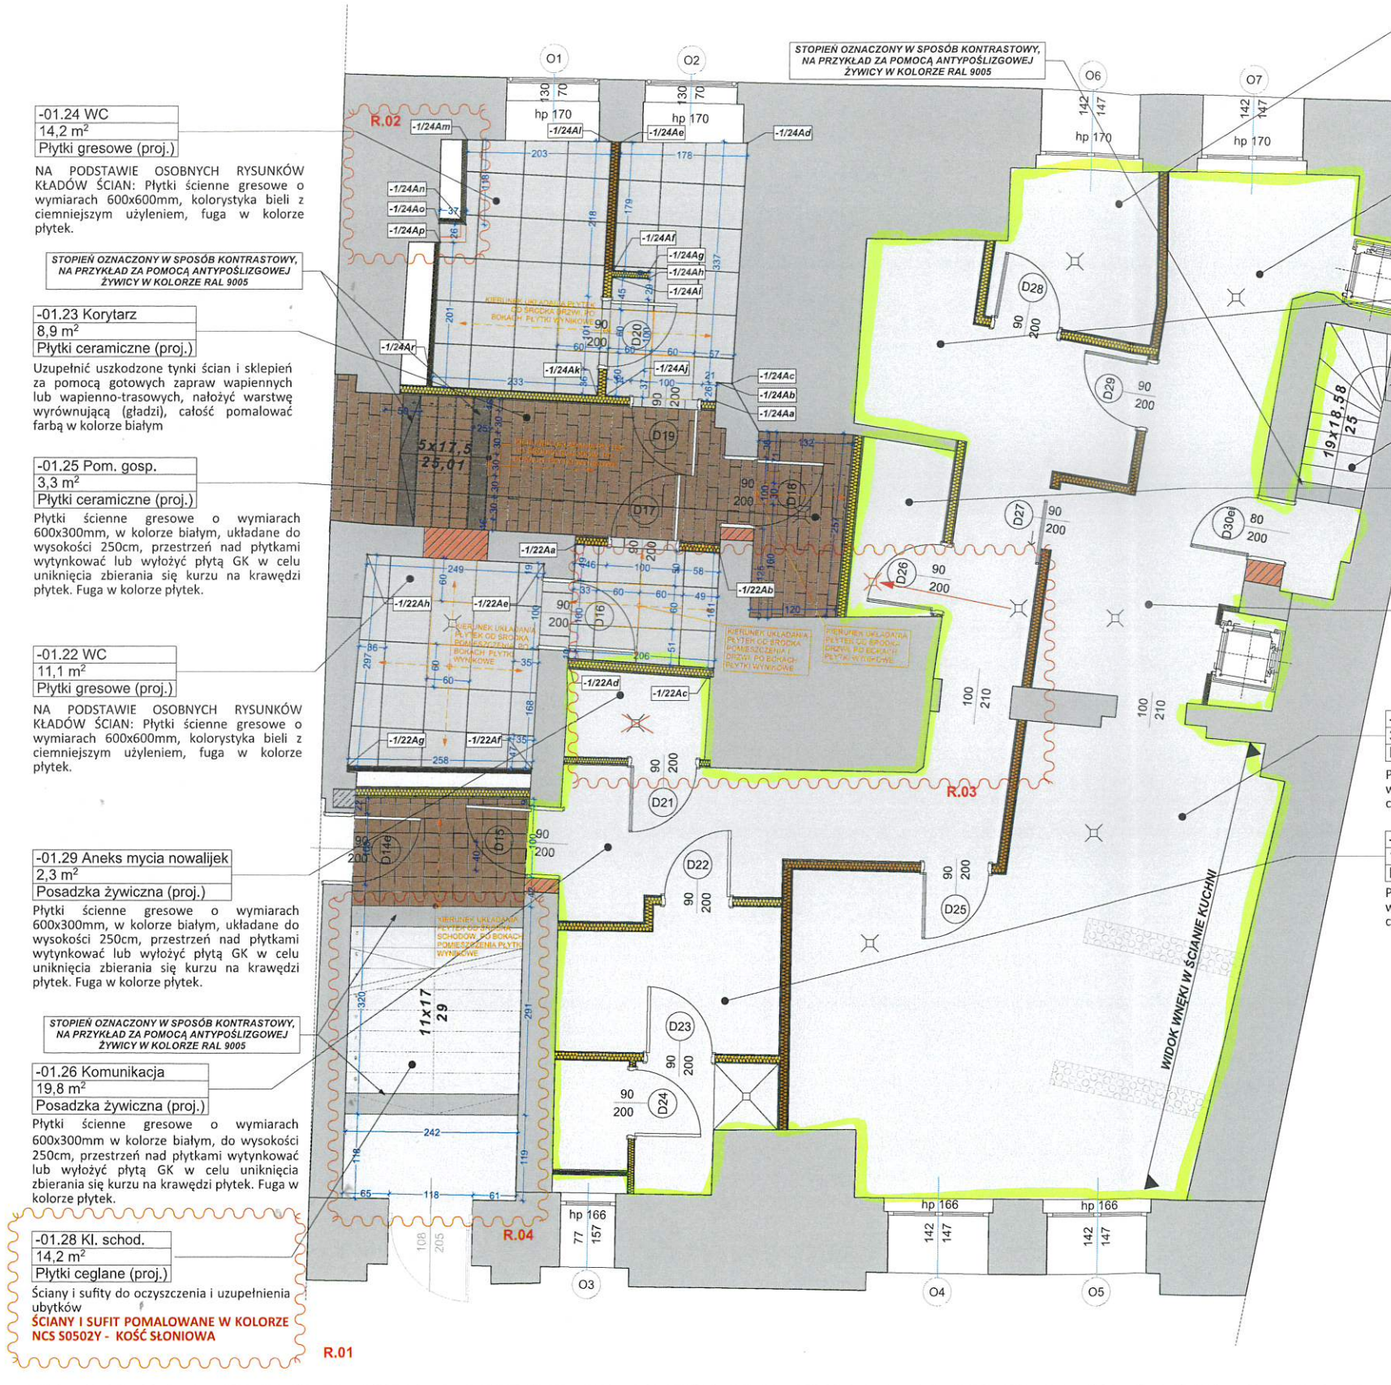

-01.24 WC
14,2 m²
Płytki gresowe (proj.)

NA PODSTAWIE OSOBNYCH RYSUNKÓW KŁADÓW ŚCIAN: Płytki ścienne gresowe o wymiarach 600x600mm, kolorystyka bieli z ciemniejszym użyleniem, fuga w kolorze płytek.

-01.23 Korytarz
8,9 m²
Płytki ceramiczne (proj.)

Uzupełnić uszkodzone tynki ścian i sklepień za pomocą gotowych zapraw wapiennych lub wapienno-trasowych, nałożyć warstwę wyrównującą (gładzi), całość pomalować farbą w kolorze białym

-01.25 Pom. gosp.
3,3 m²
Płytki ceramiczne (proj.)

Płytki ścienne gresowe o wymiarach 600x300mm, w kolorze białym, układane do wysokości 250cm, przestrzeń nad płytkami wytynkować lub wyłożyć płytą GK w celu uniknięcia zbierania się kurzu na krawędzi płytek. Fuga w kolorze płytek.

-01.22 WC
11,1 m²
Płytki gresowe (proj.)

NA PODSTAWIE OSOBNYCH RYSUNKÓW KŁADÓW ŚCIAN: Płytki ścienne gresowe o wymiarach 600x600mm, kolorystyka bieli z ciemniejszym użyleniem, fuga w kolorze płytek.

-01.29 Aneks mycia nowalijek
2,3 m²
Posadzka żywiczna (proj.)

Płytki ścienne gresowe o wymiarach 600x300mm, w kolorze białym, układane do wysokości 250cm, przestrzeń nad płytkami wytynkować lub wyłożyć płytą GK w celu uniknięcia zbierania się kurzu na krawędzi płytek. Fuga w kolorze płytek.

-01.26 Komunikacja
19,8 m²
Posadzka żywiczna (proj.)

Płytki ścienne gresowe o wymiarach 600x300mm w kolorze białym, do wysokości 250cm, przestrzeń nad płytkami wytynkować lub wyłożyć płytą GK w celu uniknięcia zbierania się kurzu na krawędzi płytek. Fuga w kolorze płytek.

-01.28 Kl. schod.
14,2 m²
Płytki ceglane (proj.)

Ściany i sufity do oczyszczenia i uzupełnienia ubytków
ŚCIANY I SUFIT POMALOWANE W KOLORZE NCS S0502Y - KOŚĆ SŁONIOWA

-01.33 Magazyn podręczny
5,1 m²
Posadzka żywiczna (proj.)

Płytki ścienne gresowe o wymiarach 600x300mm w kolorze białym, do wysokości 250cm, przestrzeń nad płytkami wytynkować lub wyłożyć płytą GK w celu uniknięcia zbierania się kurzu na krawędzi płytek. Fuga w kolorze płytek.

-01.35 Zmywalnia naczyń stołowych
10 m²
Posadzka żywiczna (proj.)

Płytki ścienne gresowe o wymiarach 600x300mm w kolorze białym, do wysokości 250cm, przestrzeń nad płytkami wytynkować lub wyłożyć płytą GK w celu uniknięcia zbierania się kurzu na krawędzi płytek. Fuga w kolorze płytek.

-01.34 Pom. chłodnicze
4,2 m²
Posadzka żywiczna (proj.)

Płytki ścienne gresowe o wymiarach 600x300mm w kolorze białym, do wysokości 250cm, przestrzeń nad płytkami wytynkować lub wyłożyć płytą GK w celu uniknięcia zbierania się kurzu na krawędzi płytek. Fuga w kolorze płytek.

-01.36 Kl. schod.
4,2 m²
Posadzka żywiczna (proj.)

Ściany i sufity do oczyszczenia i uzupełnienia ubytków.

-01.39 Mag. opakowań
3,2 m²
Posadzka żywiczna (proj.)

Płytki ścienne gresowe o wymiarach 600x300mm w kolorze białym, do wysokości 250cm, przestrzeń nad płytkami wytynkować lub wyłożyć płytą GK w celu uniknięcia zbierania się kurzu na krawędzi płytek. Fuga w kolorze płytek.

-01.31 Rozdzielnia kelnerska
9,1 m²
Posadzka żywiczna (proj.)

Płytki ścienne gresowe o wymiarach 600x300mmw kolorze białym, do wysokości 250cm, przestrzeń nad płytkami wytynkować lub wyłożyć płytą GK w celu uniknięcia zbierania się kurzu na krawędzi płytek. Fuga w kolorze płytek.

-01,30 Kuchnia główna
34,5 m²
Posadzka żywiczna (proj.)

Płytki ścienne gresowe o wymiarach 600x300mm w kolorze białym, do wysokości 250cm, przestrzeń nad płytkami wytynkować lub wyłożyć płytą GK w celu uniknięcia zbierania się kurzu na krawędzi płytek. Fuga w kolorze płytek.

-01.27 Szatnia +WC
10,5 m²
Posadzka żywiczna (proj.)

Płytki ścienne gresowe o wymiarach 600x300mm w kolorze białym, do wysokości 250cm, przestrzeń nad płytkami wytynkować lub wyłożyć płytą GK w celu uniknięcia zbierania się kurzu na krawędzi płytek. Fuga w kolorze płytek.

PODŁOGI PROJEKTOWANE:

- Żywica epoksydowa w kolorze jasnym szarym RAL 7038
- Płytki ceramiczne 140 x 290 x 12mm, na wzór i kolor płytek zachowanych. Fuga w kolorze płytek
- Płytki ceglane 20x20x2 cm ręcznie formowane, impregnowane.
- Płytki gresowe 600x600mm, retryfikowane, klasa ścieralności III, antypoślizgowość R10, mrozoodporne. Płytki w kolorystyce bieli z ciemniejszym użyleniem. Fuga w kolorze płytek.

INNE:

- Kierunek początku układu płytek
- Oznaczenia pełnych płytek będących początkiem układu
- Wpust podłogowy / odwodnienie liniowe

POTWIERDZAM ZMIANY JAKO NIEISTOTNE
mgr inż. arch. Tomasz Cisek
uprawnienia budowlane w specjalności architektonicznej do projektowania bez ograniczeń, numer uprawnień: 123/Sz/88

DOKUMENTACJA POWYKONAWCZA
ZA ZGODNOŚĆ Z ORYGINAŁEM
Mostostal Warszawa S.A.
Janusz Pacak
Kierownik Budowy
nr upr. bud. ZAP/0032/OWOK/14

TABELA ZMIAN POWYKONAWCZYCH

NR	OPIS
R.04	Zmiana posadzki z płytek ceglanych na żywicę.
R.03	Zmiany odpływów.
R.02	Przesunięcie ściany.
R.01	Aktualizacja kolorystyki ścian i sufitu.

UWAGA! W PROJEKCIE NASTAPIŁY ZMIANY W NAZEWNICTWIE STOLARKI DRZWIOWEJ I OKIENNEJ ORAZ W RODZAJU POSADZEK

UWAGA! ZMIANY W INSTALACJACH WIDOCZNE SĄ NA RYSUNKACH POWYKONAWCZYCH BRANŻOWYCH W NASTĘPUJĄCYCH TOMACH:
VI.1 - INSTALACJE SANITARNE
VI.2 - INSTALACJE WENTYLACJI
VII - INSTALACJE ELEKTRYCZNE
VIII i IX - INSTALACJE TELETECHNICZNE I BMS
X - INSTALACJA ELEKTROAKUSTYCZNA

UWAGA:
PRZEDSTAWIONE RYSUNKI MAJĄ CHARAKTER JEDYNIE POGLĄDOWY I STANOWIĄ OPRACOWANIE KONCEPCYJNE. DOKŁADNI PRODUCENCI WYBRANI ZOSTANĄ NA ETAPIE OPRACOWYWANIA WNIOSKÓW MATERIAŁOWYCH.

GENERALNY WYKONAWCA:
MOSTOSTAL WARSZAWA S.A.
ul. Konstruktorska 12A
02-673 Warszawa

INWESTOR:
ZAMEK KSIĄŻĄT POMORSKICH W SZCZECINIE
ul. Korsarzy 34
70-540 Szczecin

PROJEKTANT:
BIURO PROJEKTÓW ART-PROJEKT SP. Z O. O.
ul. Partyzantów 5
73-110 Stargard
tel. 91 577 62 97
www.art-projekt.com.pl

ZADANIE PROJEKTOWE:
KOMPLEKSOWE ZAGOSPODAROWANIE TARASÓW ORAZ ODBUDOWA SKRZYDŁA PÓŁNOCNEGO ZAMKU KSIĄŻĄT POMORSKICH W SZCZECINIE

PROJEKTANT:	mgr inż. arch. Tomasz Cisek nr upr. 123/Sz/88	PODPIS:
OPRACOWAŁ:	mgr inż. arch. Adrianna Góralska	PODPIS:
SPRAWDZAJĄCY:	mgr inż. arch. Michał Grzybowski nr upr. 19/ZPOIA/OKK/2010	PODPIS:
KOORDYNACJA	mgr inż. arch. Tomasz Cisek nr upr. 123/Sz/88	PODPIS:

TYTUŁ RYSUNKU:
Rzut pomieszczeń kuchni na poziomie -1 - wykończenia

NUMER RYSUNKU: **120 809**

Projekt	Autor	Faza projektu	Etap	Lokalizacja	Typ	Branża	Podbranża	Numer	Rewizja	Karta Zmian
ZKP	ART	PP	E2	B01	RYS	AR	WEW	120 809	05	00

DATA: lipiec 2025r.
STADIUM: PP
SKALA: 1:50