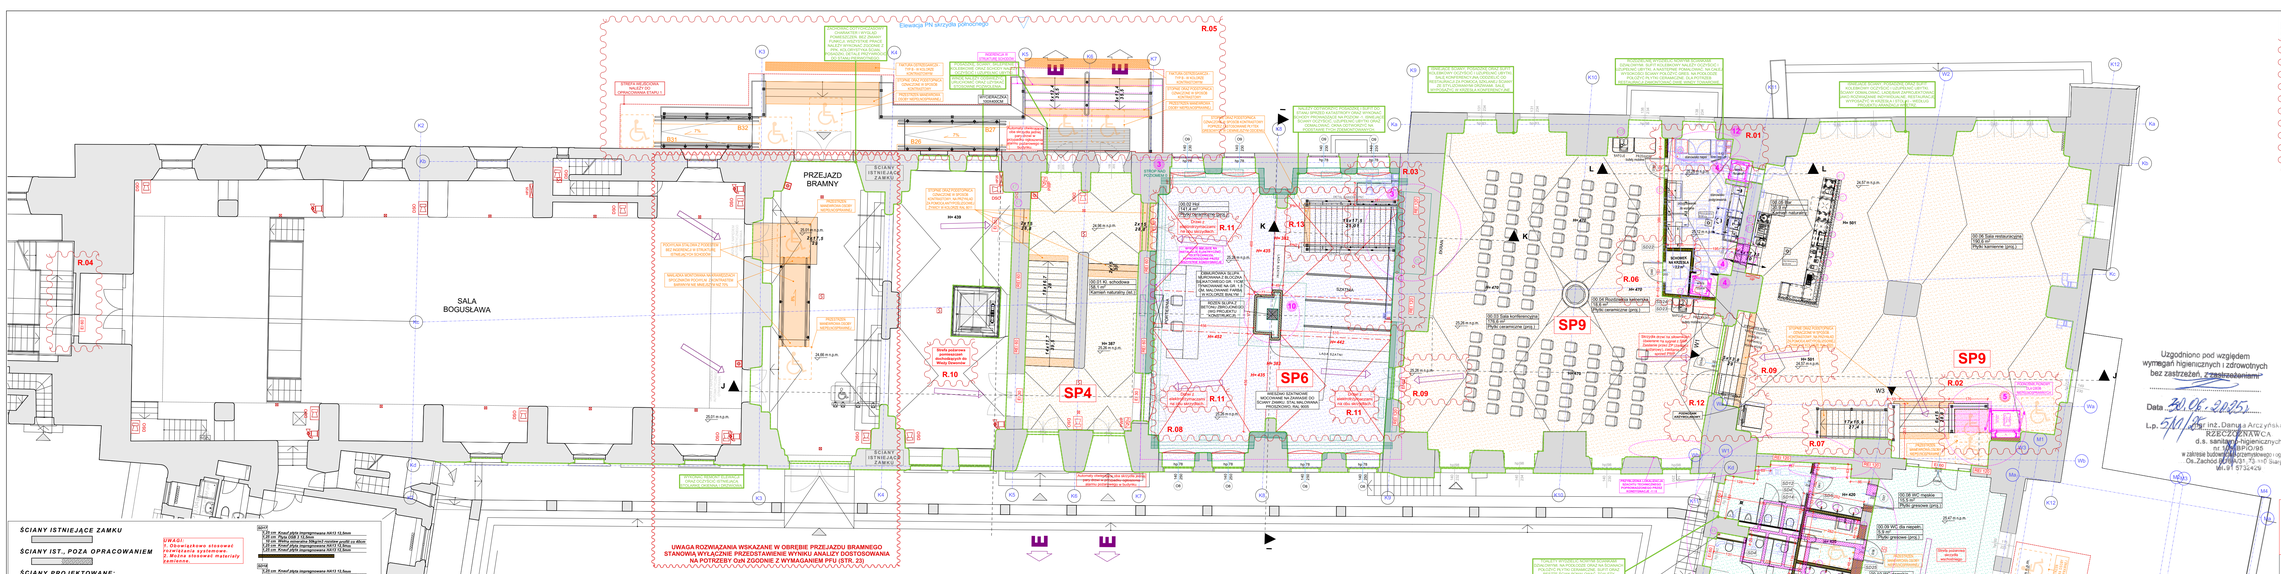


Fundusze Europejskie dla Rozwoju	Rzeczpospolita Polska	Rzeczpospolita Polska Narodowy Fundusz Zdrowia	Unia Europejska Fundusz Spójności

Kategoria strefy	Nr	Nazwa pomieszczenia	Kondygnacja	Powierzchnia
PARTER	00.01	Kl. schodowa	Poziom 0	58,1
	00.02	Hol	Poziom 0	141,4
	00.03	Sala konferencyjna	Poziom 0	176,6
	00.04	Rozdzielnia kelnerska	Poziom 0	18,6
	00.05	Bar	Poziom 0	20,9
	00.06	Sala restauracyjna	Poziom 0	190,6
	00.07	Hol	Poziom 0	40,6
	00.08	WC męskie	Poziom 0	15,5
	00.09	WC dla niepeln.	Poziom 0	5,9
R.14	00.10	WC damskie	Poziom 0	12,8
				681,0 m²

LEGENDA:

- ZAKRES OPRACOWANIA Z PODSUMOWANIEM Z PFU
- PROJEKT KONSTRUKCJI
- FRAGMENT PROJEKTU INSTALACJI WENTYLACJI MECHANICZNEJ
- SP3 — STREFY POŻAROWE
- KIERUNKI EWAKUACJI / WYJŚCIA EWAKUACYJNE
- WINDA TOWAROWA
- PODNOŚNIK PIONOWY DLA OSÓB NIEPEŁNOSPRAWNYCH
- OZNACZENIE PIONU KANALIZACJI SANITARNEJ
- OZNACZENIA ELEMENTÓW SKIEROWANYCH DLA OSÓB NIEPEŁNOSPRAWNYCH, W TYM SŁABO WIDZĄCYCH / NIEWIDOMYCH
- ZARYS SKLEPIENIA ODTWARZANEGO / ISTNIEJĄCEGO NA PODSTAWIE INWENTARYZACJI
- OZNACZENIE RZĘDNEJ WARSTWY WYKOŃCZENIOWEJ POSADZKI
- 20,90 m.n.p.m.
- H=330 5x8 F 20 — OZNACZENIE WYSOKOŚCI POMIESZCZENIA
- OZNACZENIE WYMIARÓW SCHODÓW

UWAGI:
- Istniejące ściany oraz sklepienia są przeznaczone do oczyszczenia i uzupełnienia ubytków.
- W pionie katastrofy wszystkie elementy; słupy konstrukcyjne, sklepienia, stropy - do odtworzenia wraz z detalem w formie sprzed katastrofy.

ŚCIANY ISTNIEJĄCE ZAMKU

ŚCIANY IST., POZA OPRACOWANIEM

ŚCIANY PROJEKTOWANE:

UZUPEŁNIENIE ŚCIAN Z CEGŁY PEŁNEJ, ZWIĄZANIE ŚCIAN STARYCH

UWAGI:
1. Wzmacnianie stosować naprzemiennie.
2. Można stosować miejscowo.

ŚCIANY NISKIE, DO POZIOMU GPOZNIKA, Z BLOCZKÓW SILIKATOWYCH

INGERENCJA W TKANKĘ ZABYTKOWĄ:
- ZAKRES SKLEPIENIA ODTWARZANEGO NA PODSTAWIE INWENTARYZACJI
- WYBURZANIE ŚCIANY ISTNIEJĄCE
- STOPA FUNDAMENTOWA W OBRĘBIE KATASTROFY BUDOWLANEJ
- PRZEBICIE ŚCIANY ZAMKU W WNIARNI
- STROP DRAZ SKLEPIENIE NAD POZIOMEM -1 W OBRĘBIE KATASTROFY BUDOWLANEJ ORAZ PODKUCIE ŚCIANY NIEZBĘDNE DO WYKONANIA SCHODÓW NA POZIOM -1
- SZYBY WINDOWE I PRZEJŚCIE POMIĘDZY RODZIELNIĄ KELNERSKĄ A BAREM
- TOALETY PRZY RESTAURACJI
- STROP DRAZ SKLEPIENIE NAD POZIOMEM 0 W OBRĘBIE KATASTROFY BUDOWLANEJ
- STROP DRAZ SKLEPIENIE NAD POZIOMEM 1 W OBRĘBIE KATASTROFY BUDOWLANEJ
- STROP DRAZ SKLEPIENIE NAD POZIOMEM 2 W OBRĘBIE KATASTROFY BUDOWLANEJ
- FILARY PODPIERAJĄCE STROP
- KOLUMNY PODPIERAJĄCE STROP
- ORIENTACYJNA LOKALIZACJA OTWORÓW PRZEWIDZIANYCH DLA INSTALACJI WENTYLACJI

ROZBUDOWANY OPIS WRAZ Z PRZEDSTAWIENIEM WIZUALNYM KAŻDEJ INGERENCJI, ZNAJDUJE SIĘ W DOKUMENCIE "EKSPERTYZA TECHNICZNA STANU KONSTRUKCJI ISTNIEJĄCEGO BUDYNKU SKRZYDŁA PÓŁNOCNEGO ORAZ ANALIZA ROZWIĄZAŃ BUDOWLANYCH"

TABELA ZMIAN POWYKONAWCZYCH

NR	OPIS
R.14	Zmiany powierzchni pomieszczeń.
R.13	Zmiana geometrii schodów – zgodnie z ekspertyzą pożarową (aneks nr 1) wykonaną, toku robót, zatwierdzoną przez ZKWPSP.
R.12	Zmiana drzwi szklanych pomiędzy Restauracją a Salą Konferencyjną, dodanie podnośnika krzywoliniowego.
R.11	Dodanie informacji o elektrotrzymaczach.
R.10	Dodanie opisu strefy pożarowej.
R.09	Zmiany w kierunku ewakuacji.
R.08	Zmiany w wyposażeniu meblowym.
R.07	Usunięcie ścianki oddzielającej schody do Wniarni oraz dodanie balustrad.
R.06	Dodanie schowku na krzesła w Rozdzielni kelnerskiej.
R.05	Zmiana oznakowania schodów wejściowych dla osób niepełnosprawnych.
R.04	Aktualizacja opisu ochrony pożarowej drzwi istniejących.
R.03	Wykonanie obudowy kanałów wentylacyjnych.
R.02	Skrócenie ściany oddzielającej podnośnik pionowy.
R.01	Zmiana i dodanie otworów dla instalacji wentylacji.

UWAGA! ZMIANY W WYMIAROWANIU I WYSOKOŚCI SUFITÓW NANIESIONO KOLOREM CZERWONYM.

UWAGA! W PRZYPADKU NASTĄPIŁY ZMIANY W NAZEWNICTWIE STOLARKI DRZWIOWEJ I OKIENNEJ ORAZ W RODZAJU POSADZEK.

UWAGA! ZMIANY W INSTALACJACH WIDOCZNE SĄ NA RYSUNKACH POWYKONAWCZYCH BRANŻOWYCH W NASTĘPUJĄCYCH TOMACH:
VI. I - INSTALACJE SANITARNE
VI.2 - INSTALACJE WENTYLACJI
VII - INSTALACJE ELEKTRYCZNE
VIII i IX - INSTALACJE TELETECHNICZNE I BMS
X - INSTALACJA ELEKTROAKUSTYCZNA

DOKUMENTACJA POWYKONAWCZA

ZA ZGODNOŚĆ Z ORYGINAŁEM

Mostostal Warszawa S.A.
Janusz Pacak
Kierownik Budowy
nr upr. bud. ZAP/0032/POWO/14

POTWIERDZAM ZMIANY JAKO NIEISTOTNE

mgr inż. arch. Tomasz Cisek
uprawnienia budowlane w specjalności architektonicznej do projektowania bez ograniczeń, numer uprawnień 123/Sz/88


dot. nowej lokalizacji schodów Westchody dla osób niepełnosprawnych

GENERALNY WYKONAWCA:	
MOSTOSTAL WARSZAWA S.A.	
ul. Konstruktorska 12A 02-673 Warszawa	
INWESTOR:	
ZAMEK KSIĄŻĄT POMORSKICH W SZCZECINIE	
ul. Korsarzy 34 70-540 Szczecin	
PROJEKTANT:	
BIURO PROJEKTÓW ART-PROJEKT SP. Z O. O.	
ul. Pastuszenki 3 73-110 Stargard tel. 91 577 62 97 www.artprojekt.com.pl	
ZADANIE PROJEKTOWE:	
KOMPLEKSOWE ZAGOSPODAROWANIE TARASÓW ORAZ ODBUDOWA SKRZYDŁA PÓŁNOCNEGO ZAMKU KSIĄŻĄT POMORSKICH W SZCZECINIE	
PROJEKTANT: mgr inż. arch. Tomasz Cisek nr upr. 123/Sz/88	PODPIS:
OPRACOWAŁ: mgr inż. arch. Adrianna Góralska	PODPIS:
SPRAWDZAŁ/A: mgr inż. arch. Michał Grzybowski nr upr. 19/ZPOIA/OKK/2010	PODPIS:
KOORDYNACJA: mgr inż. arch. Tomasz Cisek nr upr. 123/Sz/88	PODPIS:

TYTUŁ PROJEKTU:
Zamek PN - Restauracja zamkowa - Poziom 0

NUMER RYSUNKU: 120 108

Projekt	Autor	Faza projektu	Etap	Lokalizacja	Typ	Branża	Profesja	Numer	Rozdział	Rozrysy	Karta Zmian
ZKP	ART	PP	E2	L00	RYS	AR	WEW	120 108		10	00

DATA:	STADIUM:	SKALA:
23.10.2024	PP	1:100